



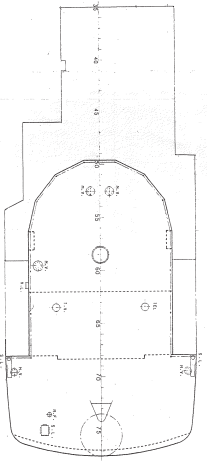

機配置図
完成図

船 / 主 機
船 型 1072
船 名 フレジャー大橋

尺 寸 1/100
株式会社 舟通造船所
設計部
