図面来歴

主要目		
長さ	（全長）	53.02M
長さ	（垂線間）	46.00M
幅	（型）	10.50M
深さ	（型）	3.80M
喫水	（型）	2.85M
総トン数		499 GT
主機関		1800PS X 2
速力	（公試最大）	16.2KN
速力	（航海）	15.0KN
旅客定員		
	一等客室（航海船橋）（座席）	20名
	二等客室（航海船橋）（椅子席）	25名
	二等客室（船首楼甲板）（椅子席）	7名
	二等客室（船首楼甲板）（座席）	31名
	二等客室（上甲板ロビー）（椅子席）	7名
	二等客室（上甲板喫煙室）（椅子席）	10名
	合計	100名
臨時旅客	（船首楼甲板）（座席）	18名
	（航海船橋甲板）（椅子席）	32名
乗組員数		6名
貨物積載	中型バス（4Tトラック）× 2台	乗用車 X 5台
航行区域		沿海区域

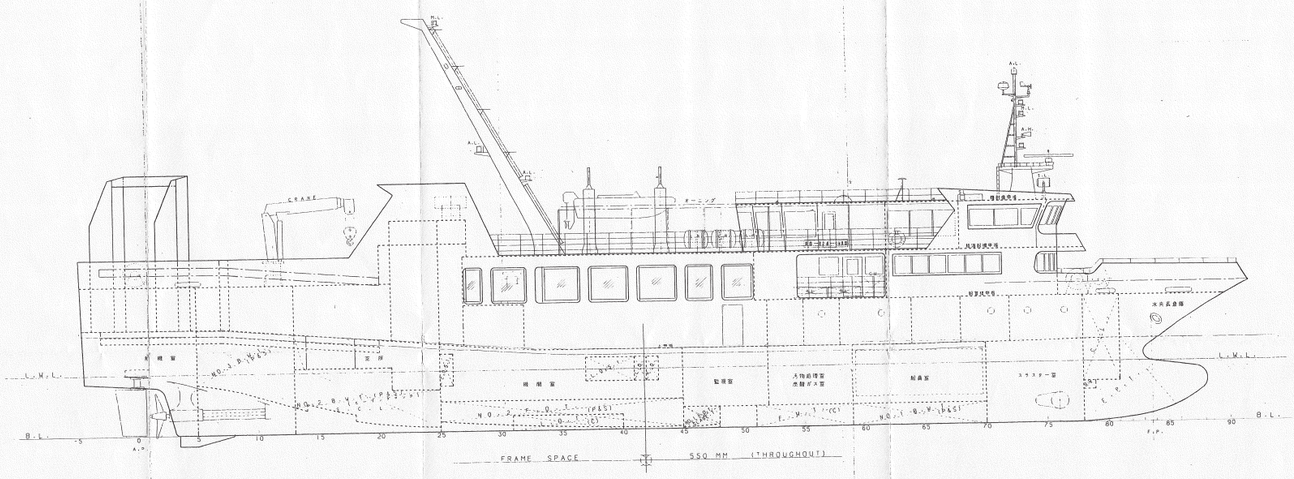

航海船橋甲板

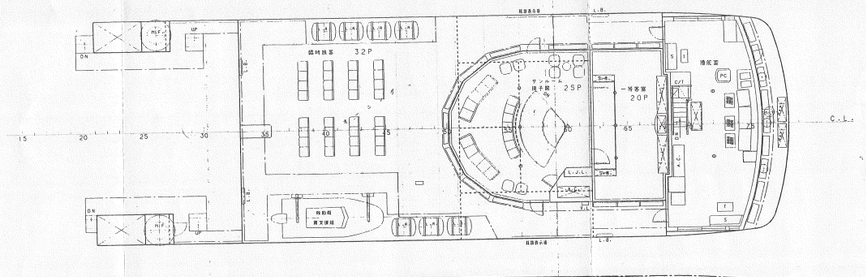

操舵室甲板

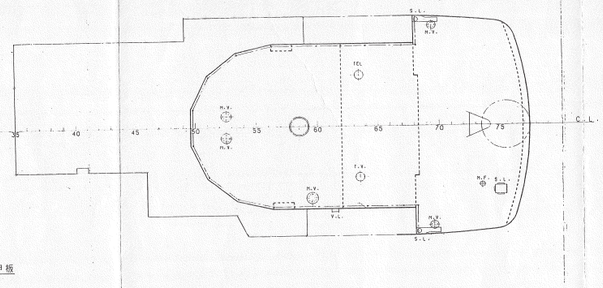

船首楼甲板

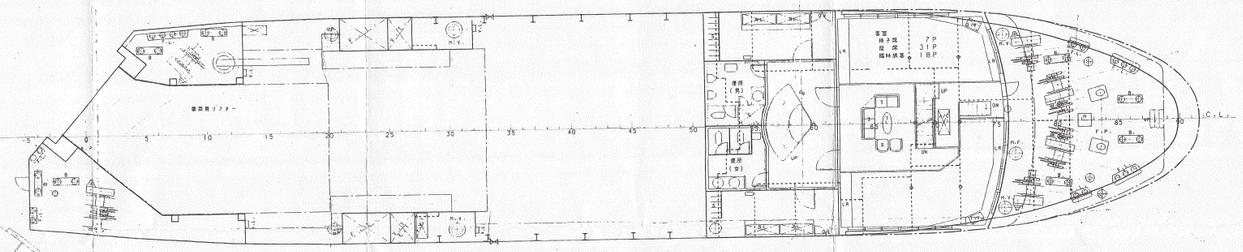

上甲板

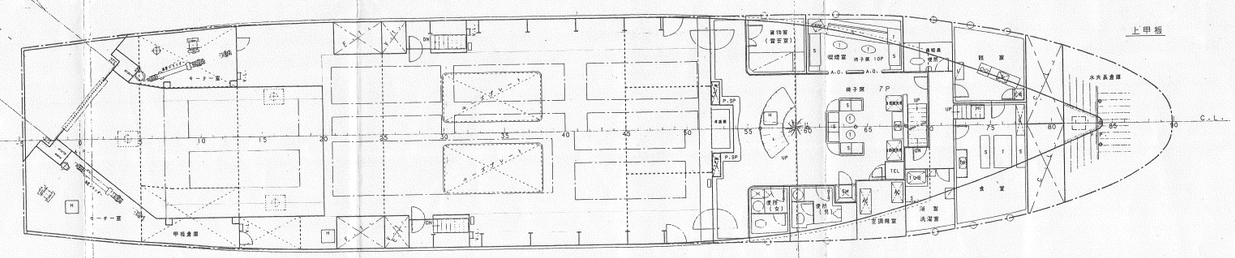

上甲板下

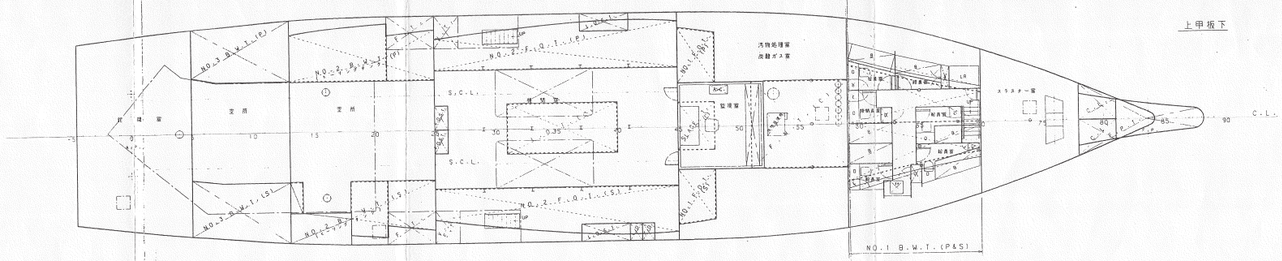

船主	鹿児島県上屋久町 殿
船型	499 GT 型 旅客船兼自動車航送船
船番	1072
船名	フェリー太陽

一般配置図

完成図

尺度	1/100
株式会社	井筒造船所
設計部	部長 次長
設計課	
課長 係	製図 写図
製図	平成9年 5月23日
図番	